



- Forslag plassering av ventilter .
- Ventilene skal være i teglformat
- std. type i trevegg

**TREGL:**  
Randers RT 426, "Villforbandt"

**T1:** Tegl med fargede fuger,  
Randers FM1 T786

**T2:** Tegl med fuger std. lys grå, kl.B  
Fuger glatt pinnestøket

**T4:** Tegl type Randers Granit  
std. lys grå fuger  
20mm tilbaketrukket

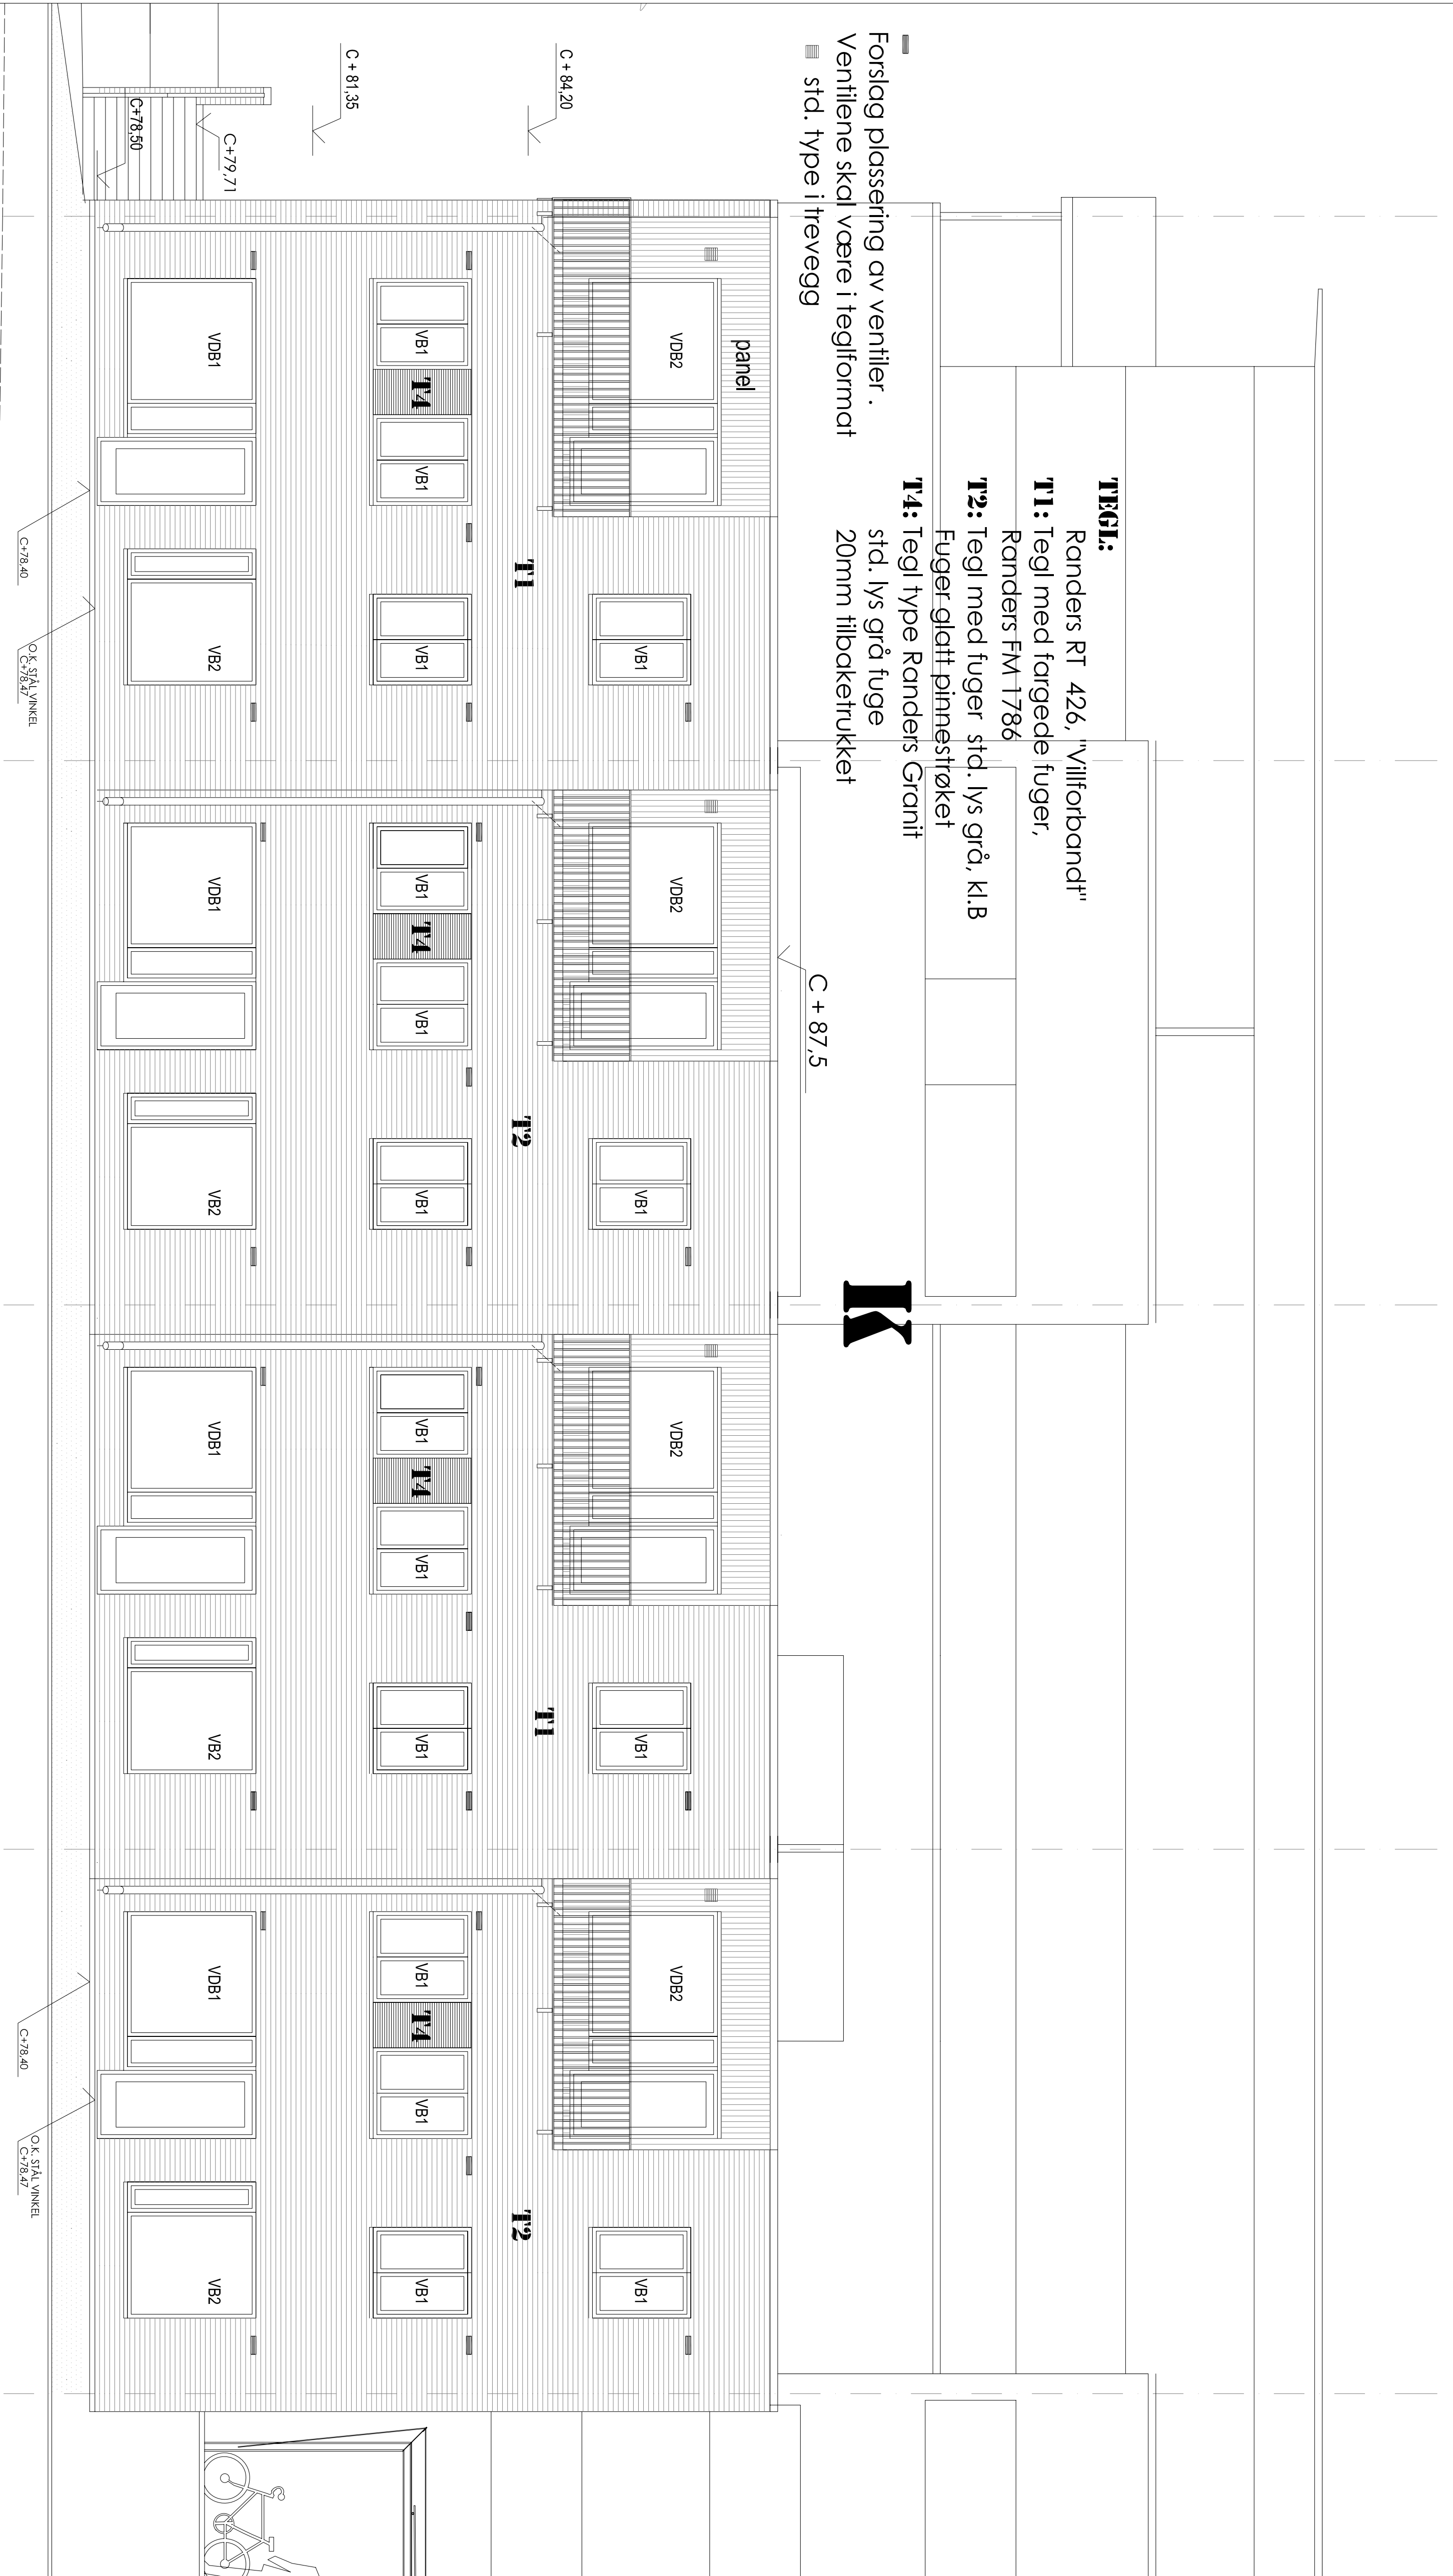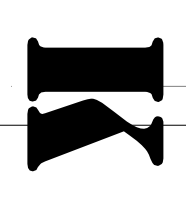

1

2


3

4

5

TEGNINGSSTATUS: FAG  
SOM BYGGET ARK  
TEGN. NR. A-01-000-EE01  
REV: -

ILLUSTRASJONSFOR

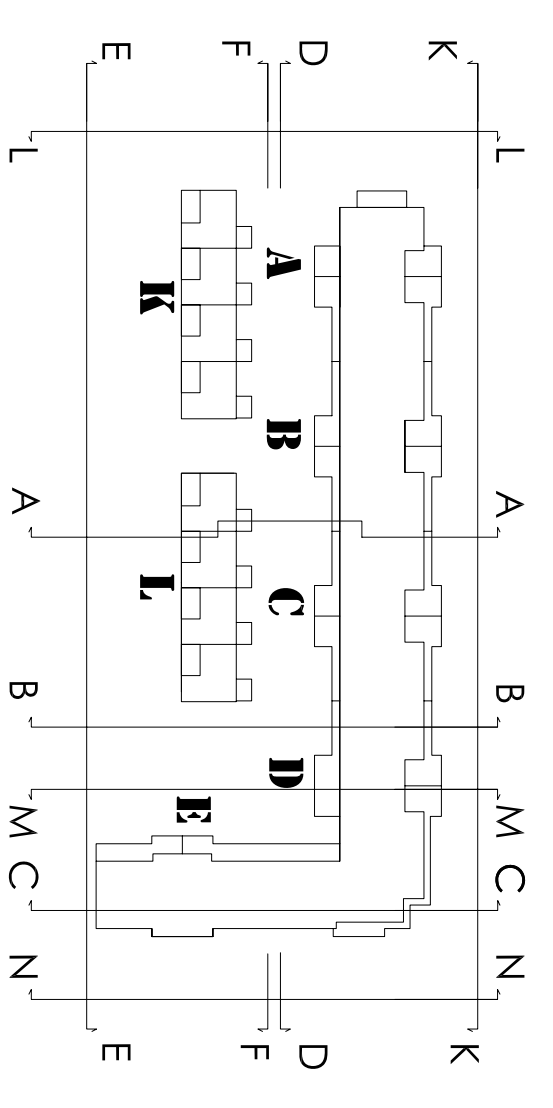

BYGGHERR  
Hovinveien 29 I AS

TOTALENTREPRENØR:



SCALIA  
ARKITEKTER AS

PROSJEKT NR. 3497  
PROSJEKT TIDEMANNSSJØRDET  
BYGGERINN 1

TEGNINGSNAVN: FASADE E - E DEL 1  
ANSVARLIG: TH  
DATO: 23.11.07  
MALESTØKK: 1:50

TEGNINGSSTATUS: SOM BYGGET  
FAG: ARK  
TEGN. NR. A-01-000-EE01  
REV: -